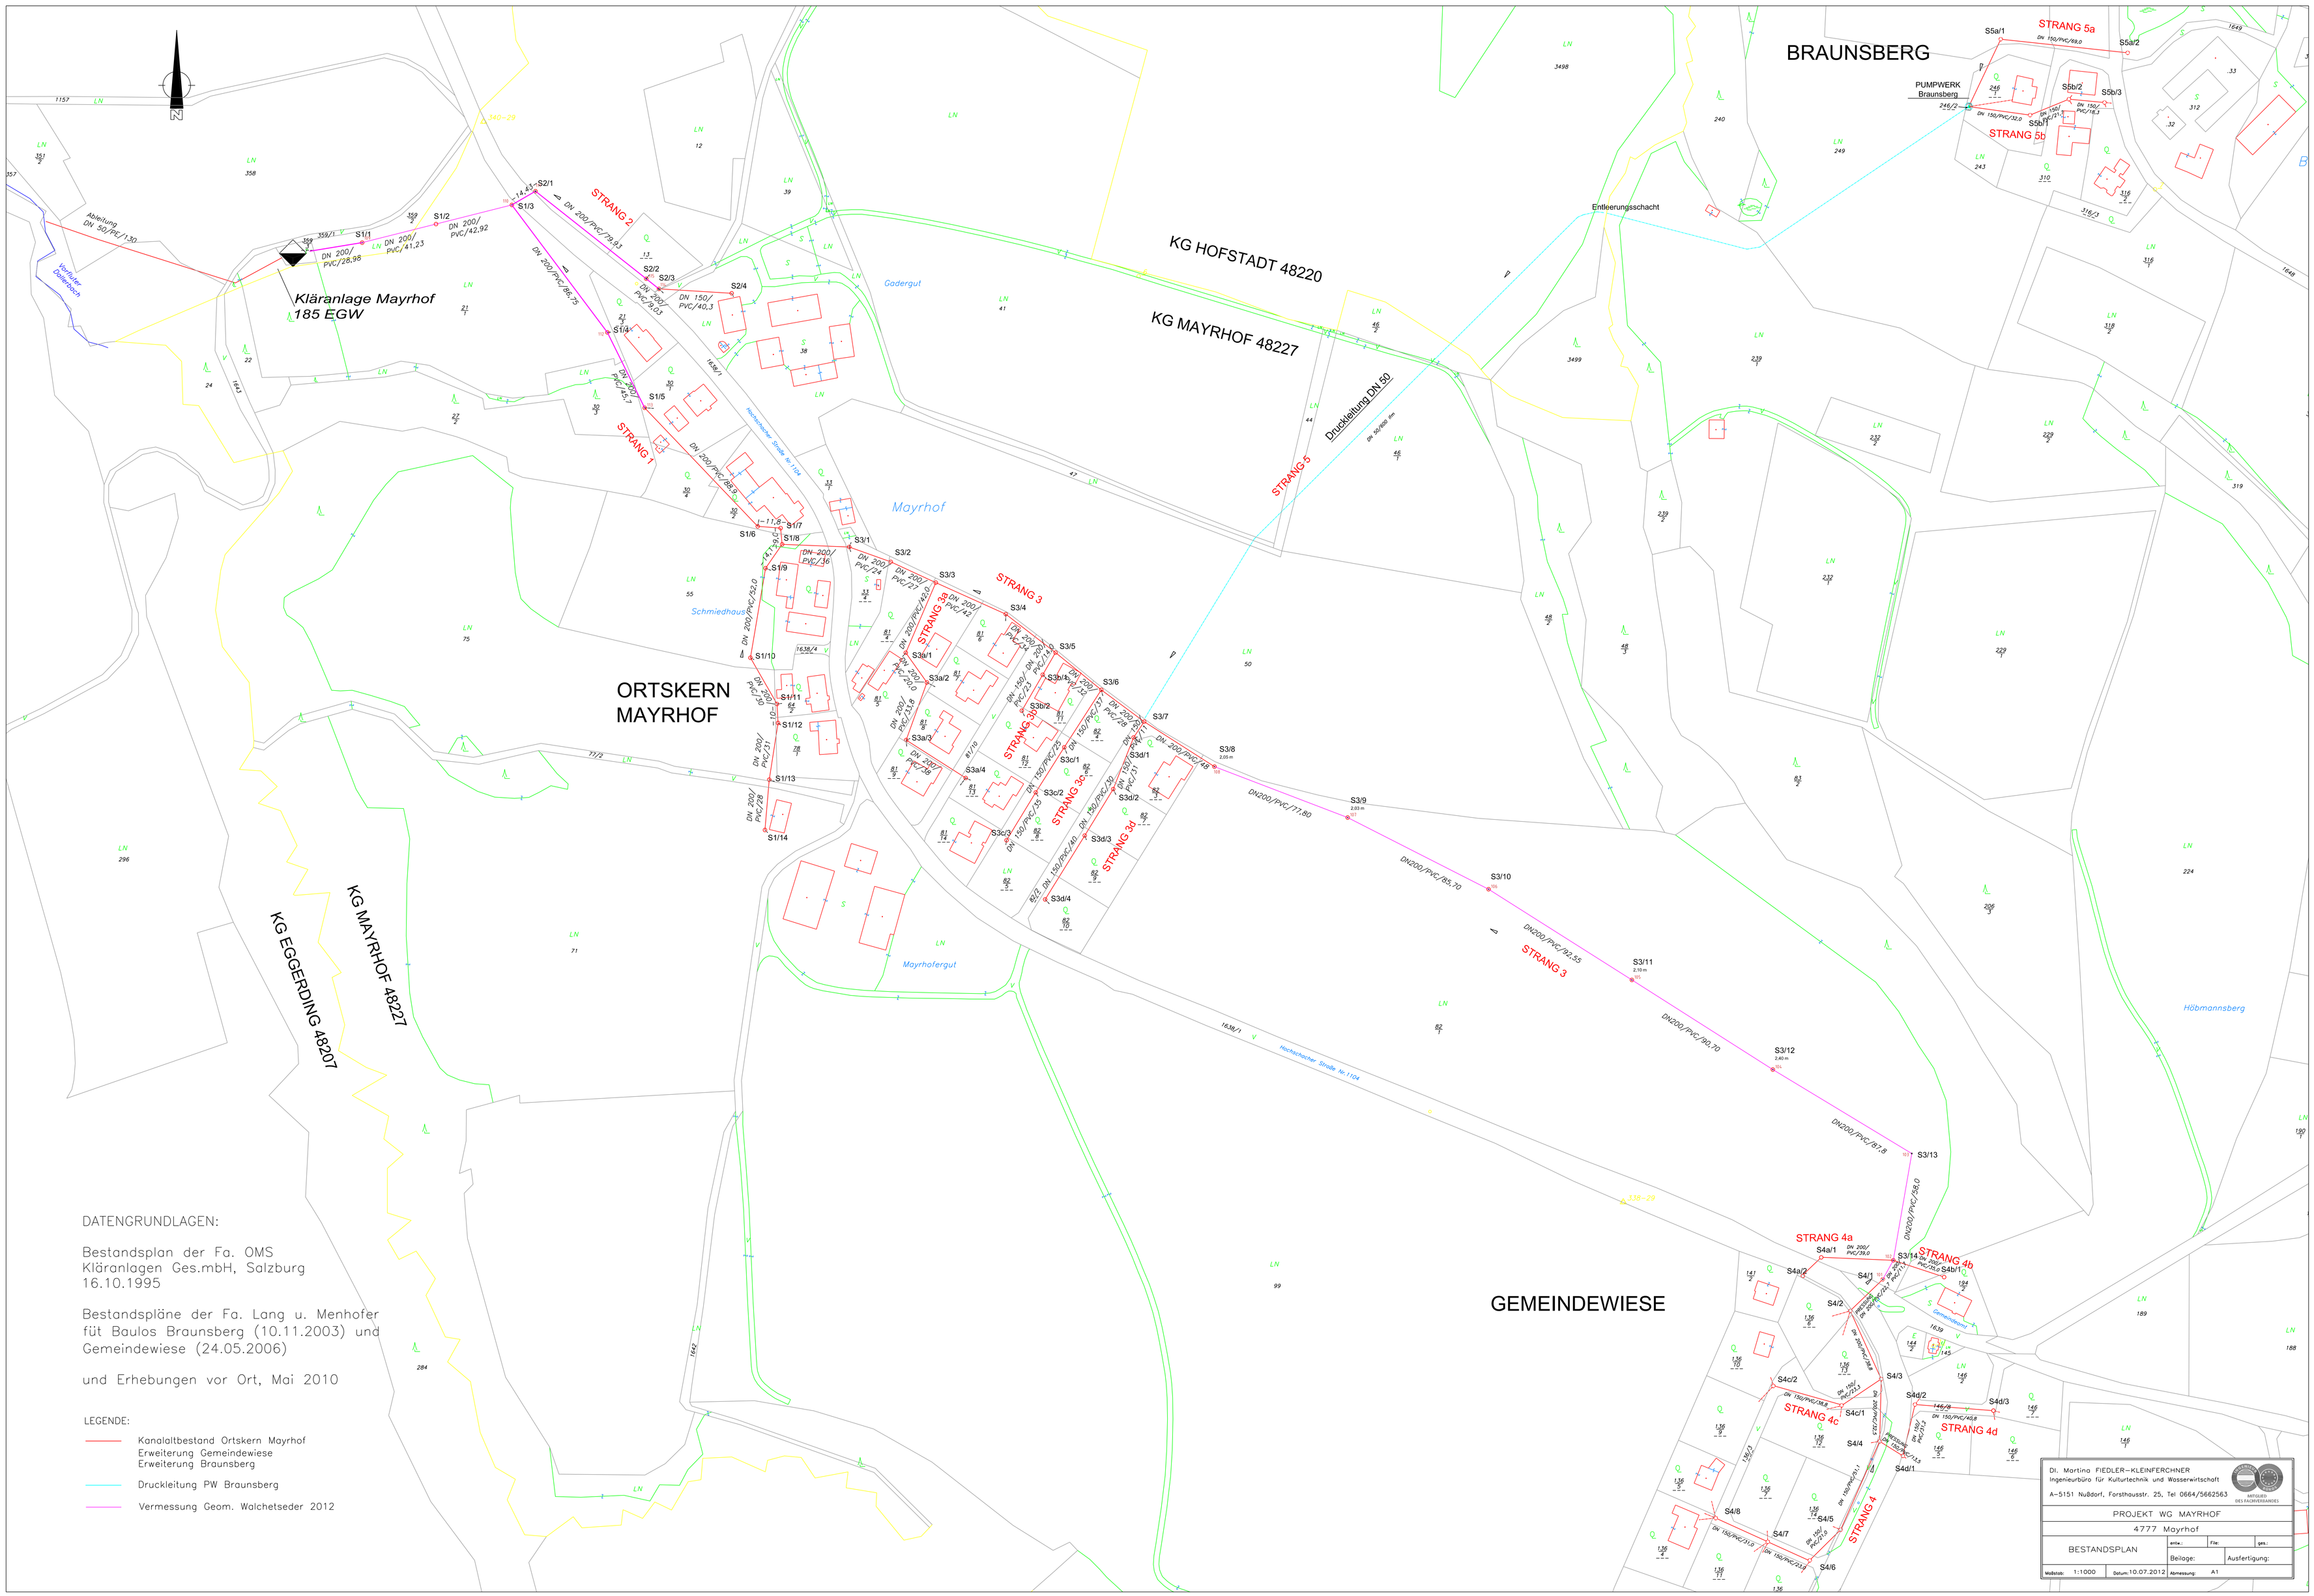
BRAUNSBERG
PUMPWERK Braunsberg
STRANG 5a
STRANG 5b
Entleerungsschacht
KG HOFSTADT 48220
KG MAYRHOF 48227
Druckleitung DN 50
STRANG 5
Kläranlage Mayrhof
185 EGW
STRANG 2
STRANG 1
Gadergut
Mayrhof
Schmiedhaus
ORTSKERN
MAYRHOF
STRANG 3
STRANG 3a
STRANG 3b
STRANG 3c
STRANG 3d
Mayrhofergut
KG MAYRHOF 48227
KG EGGERDING 48207
Höbmannsberg
GEMEINDEWIESE
STRANG 4a
STRANG 4b
STRANG 4c
STRANG 4d
STRANG 4
DATENGRUNDLAGEN:
Bestandsplan der Fa. OMS Kläranlagen Ges.mbH, Salzburg 16.10.1995
Bestandspläne der Fa. Lang u. Menhofer füt Baulos Braunsberg (10.11.2003) und Gemeindewiese (24.05.2006)
und Erhebungen vor Ort, Mai 2010
LEGENDE:
Kanalaltbestand Ortskern Mayrhof
Erweiterung Gemeindewiese
Erweiterung Braunsberg
Druckleitung PW Braunsberg
Vermessung Geom. Walchetseder 2012
Dl. Martina FIEDLER-KLEINFERCHNER
Ingenieurbüro für Kulturtechnik und Wasserwirtschaft
A-5151 Nußdorf, Forsthausstr. 25, Tel 0664/5662563
PROJEKT WG MAYRHOF
4777 Mayrhof
BESTANDSPLAN
Beilage:
Ausfertigung:
Maßstab: 1:1000
Datum: 10.07.2012
Abmessung: A1